



说明

按国家餐饮服务食品
安全A级标准要求设计


- 1、所有尺寸均以毫米为单位，
及该尺寸均为完工后尺寸。
- 2、厨房内地面铺制300x300规格的
红色地砖，并向明渠以1=0.01的
坡度倾斜；厨房内墙体和柱体的
表面粘贴250x300规格的白色瓷
砖至结构板底。室内所有阳角
位置均采用铝合金成品1/4圆压
条收口。
- 3、排水明渠初始深度为300mm，
内贴白色瓷片，上放不锈钢盖板
防臭地漏均为不锈钢制。
- 4、所有门采用2.0厚拉丝不锈钢
平板门，耐火时限≥1.0h，预进
间、传递窗口和与外界直接相通
的门为双开弹簧门关闭。
- 5、主、副食仓及厨房与外界相
通的门口应加装防鼠板，与外
界直接相通的门和可开启的窗
设有易于拆洗且不生锈钢的防蚊
纱网。
- 6、厨房各功能间应有排气扇、
灭蝇灯和满足照明功能的灯管；备餐
间、烘烤间和餐具消毒间必须
安装紫外线消毒灯。
- 7、厨房明档柜参考售餐区柜台
做法。

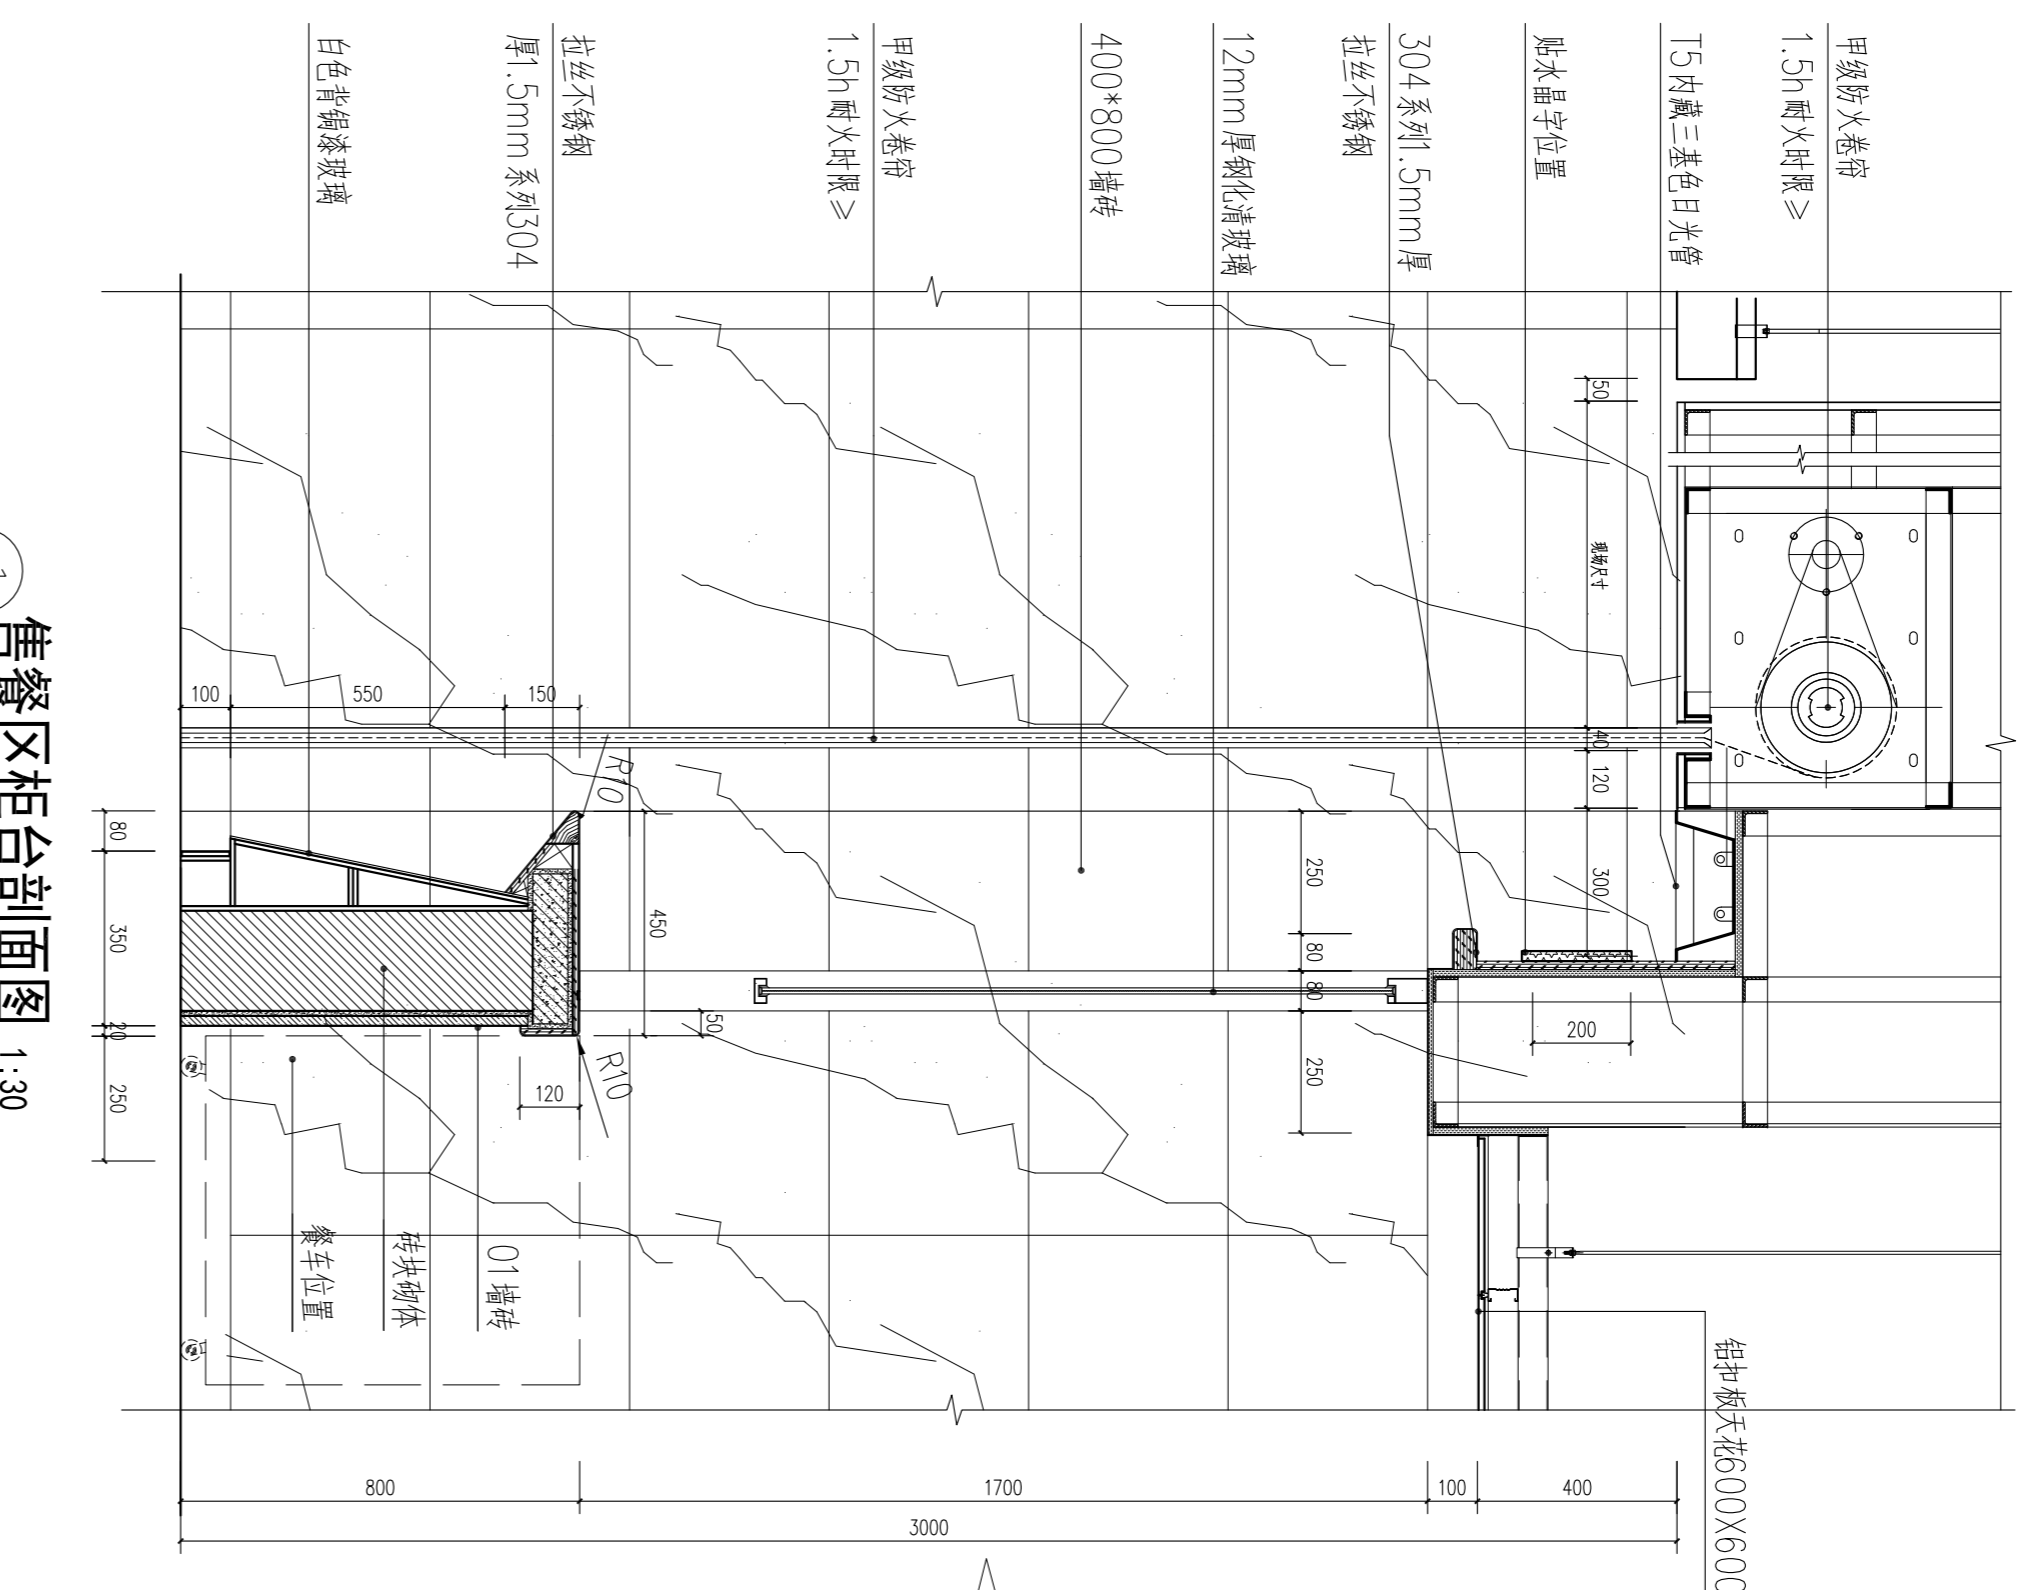


售餐区柜台剖面图 1:30

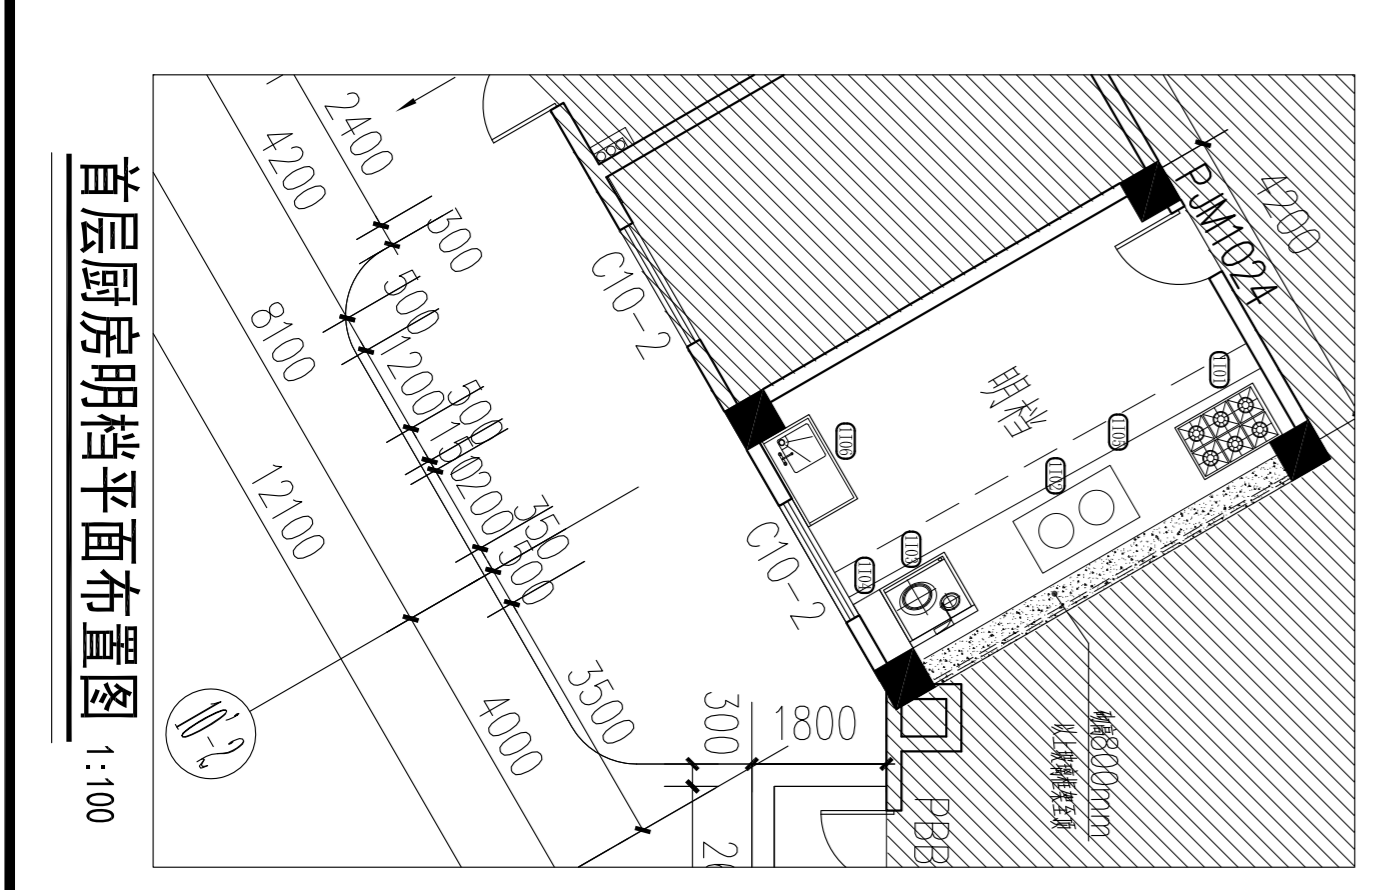

厨房专业工程

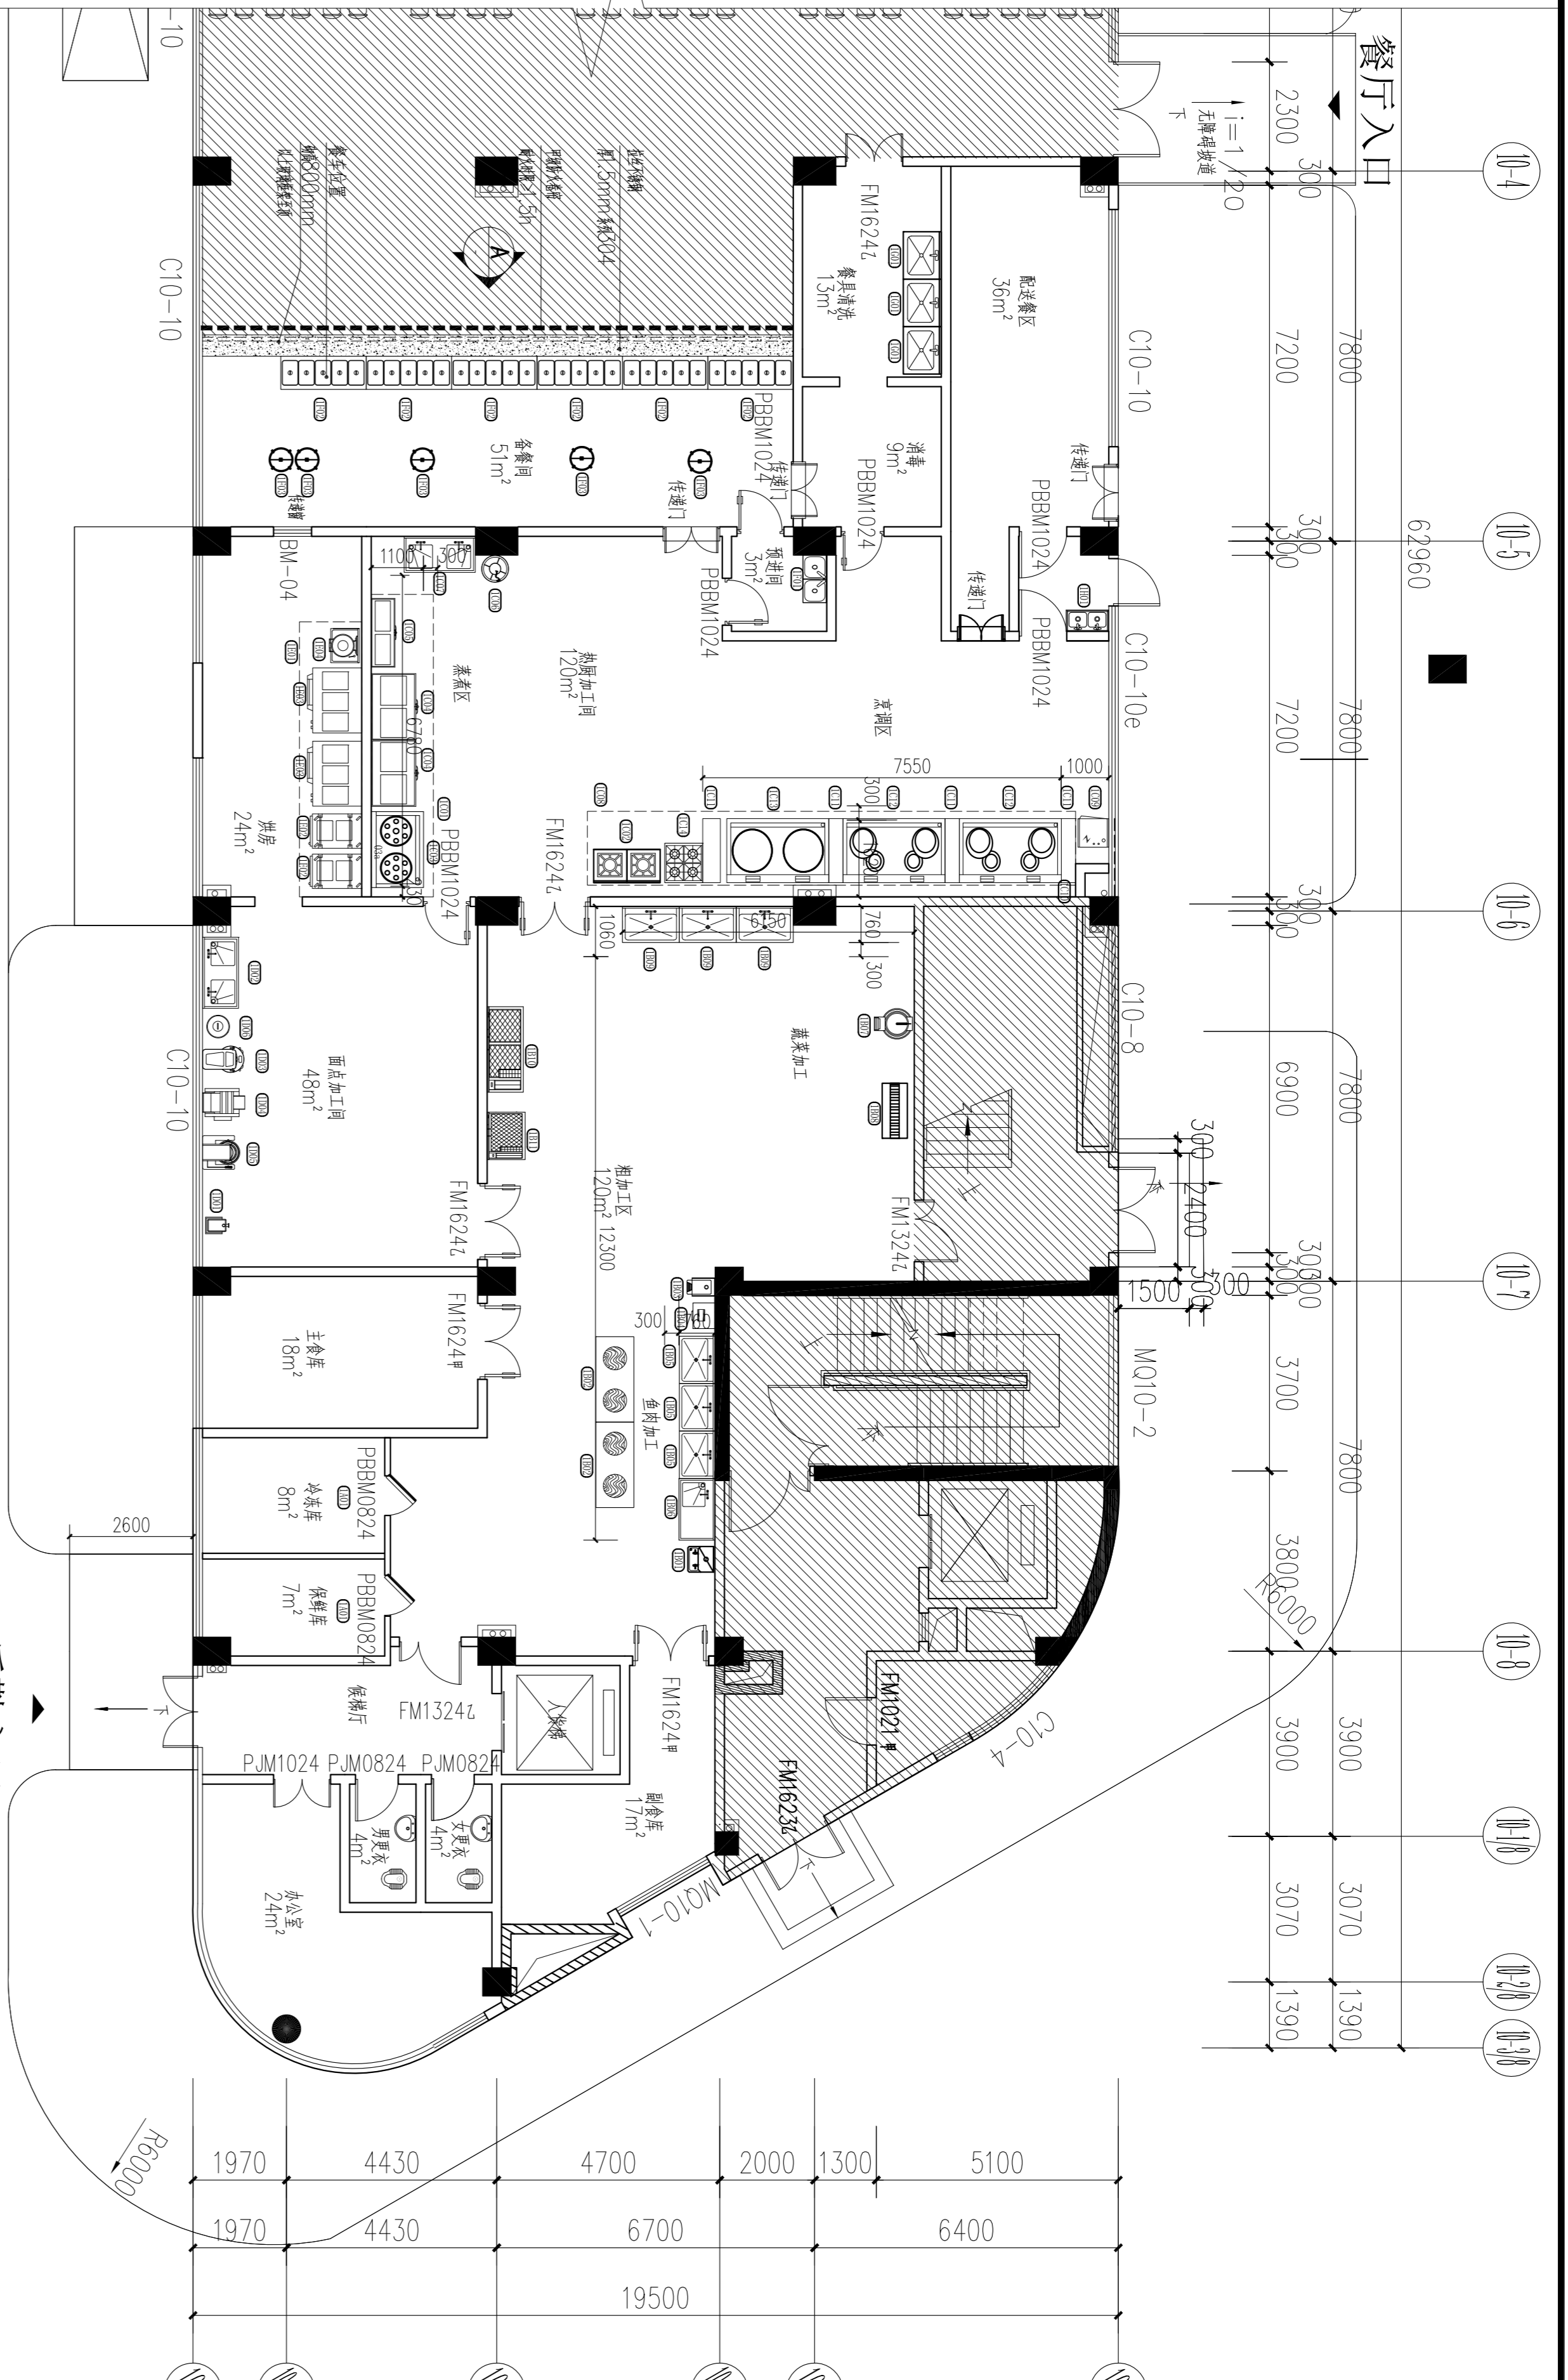

生活楼首层厨房器具平面布置图 1:100

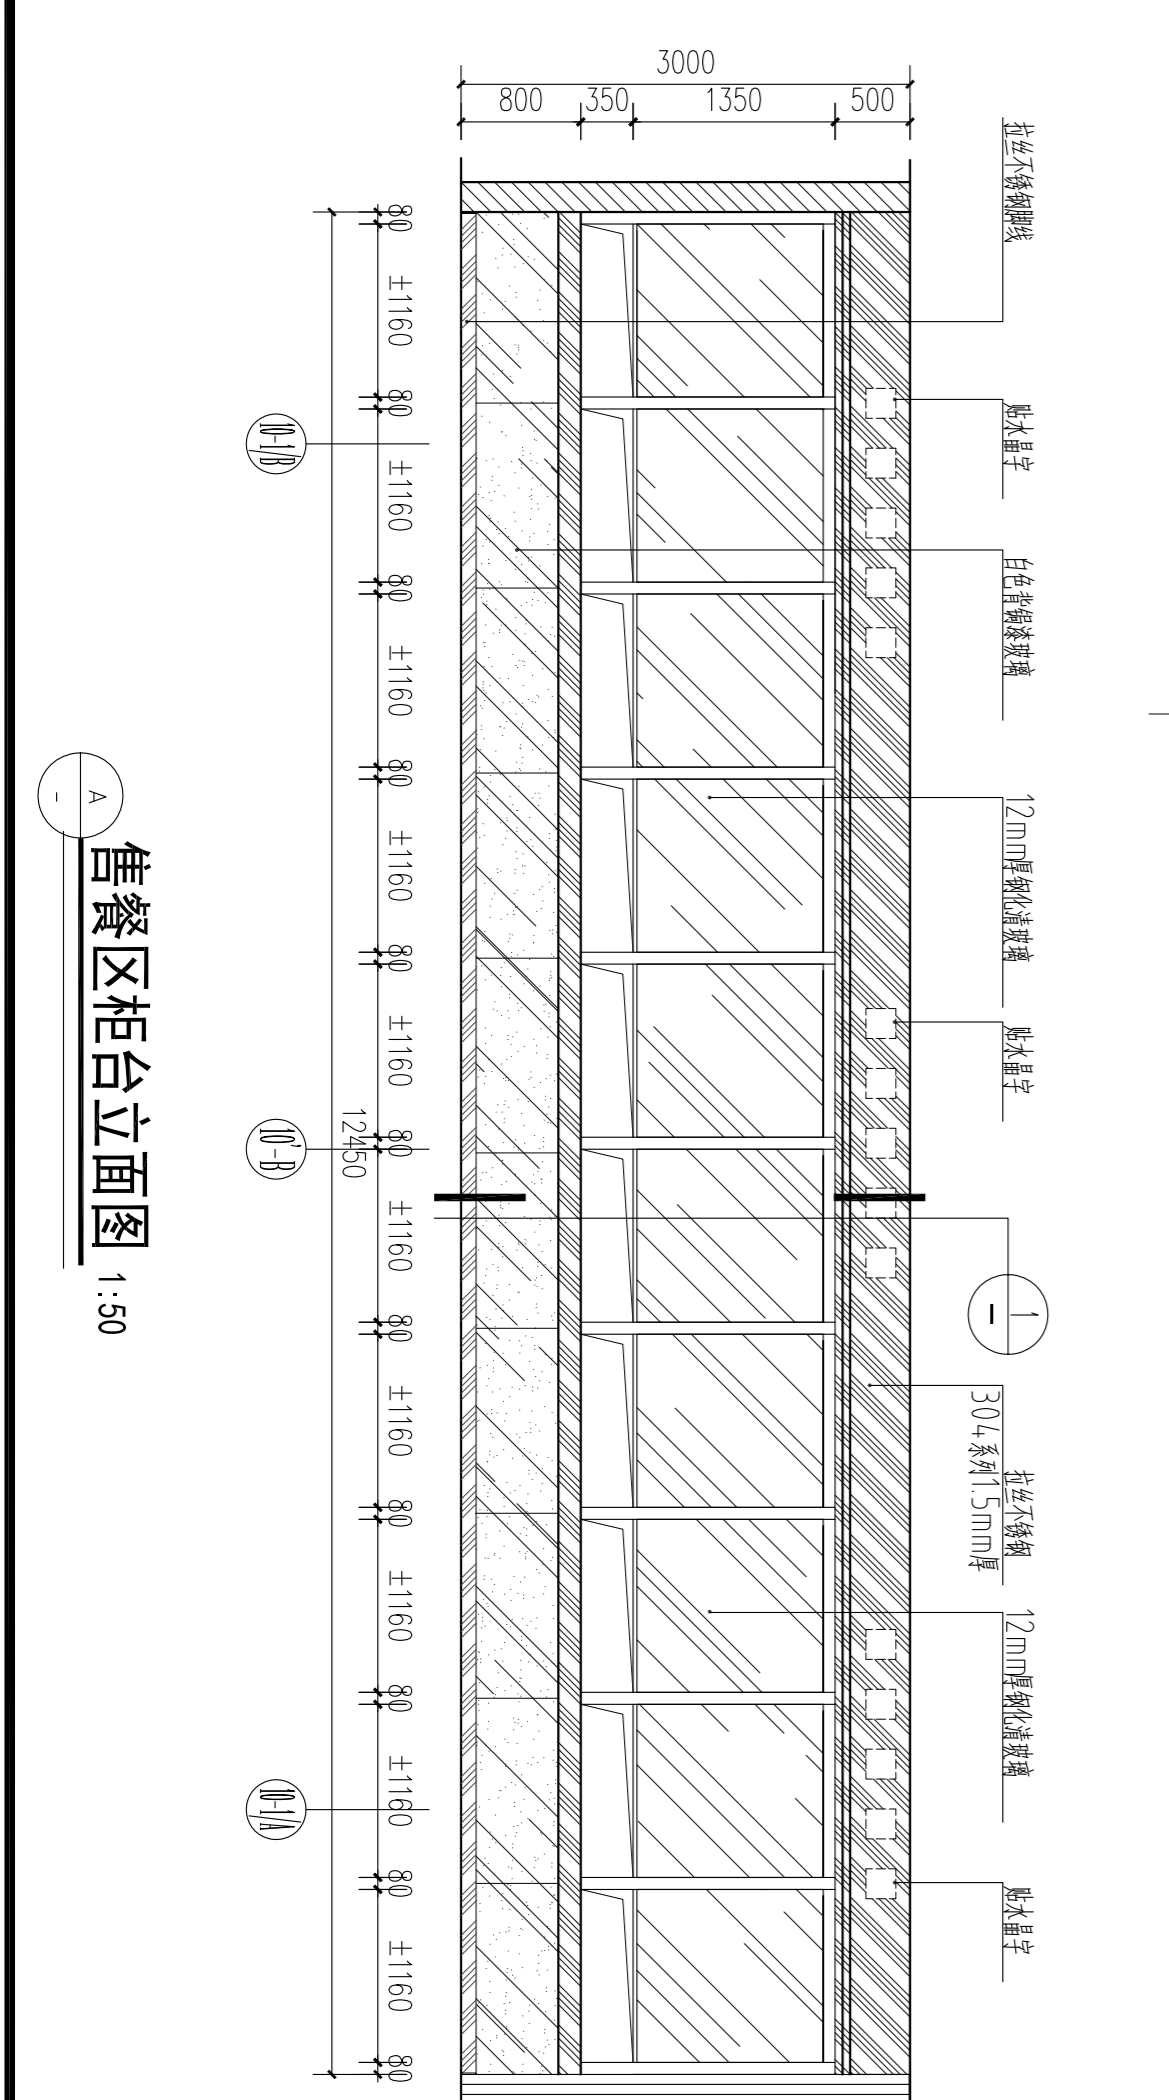

售餐区柜台立面图 1:50



设计签署
DESIGN SIGNATURE
项目负责人：李德民
专业负责人：周晓青
设计：朱利勇
制图：朱利勇
方案：朱利勇
校核：王志鹏
审核：周晓青
检查：李德民
审定：李德民

会签
CONTER-SIGNATURE
设计：周晓青
审核：李德民
日期：2017.4.15
版本：第1版

生活楼首层厨房器具平面布置图
厨房专业工程
项目：湛江市代建项目管理局
设计阶段：竣工图
图号：G-067附页B01
日期：2017.4.15
版本：第1版